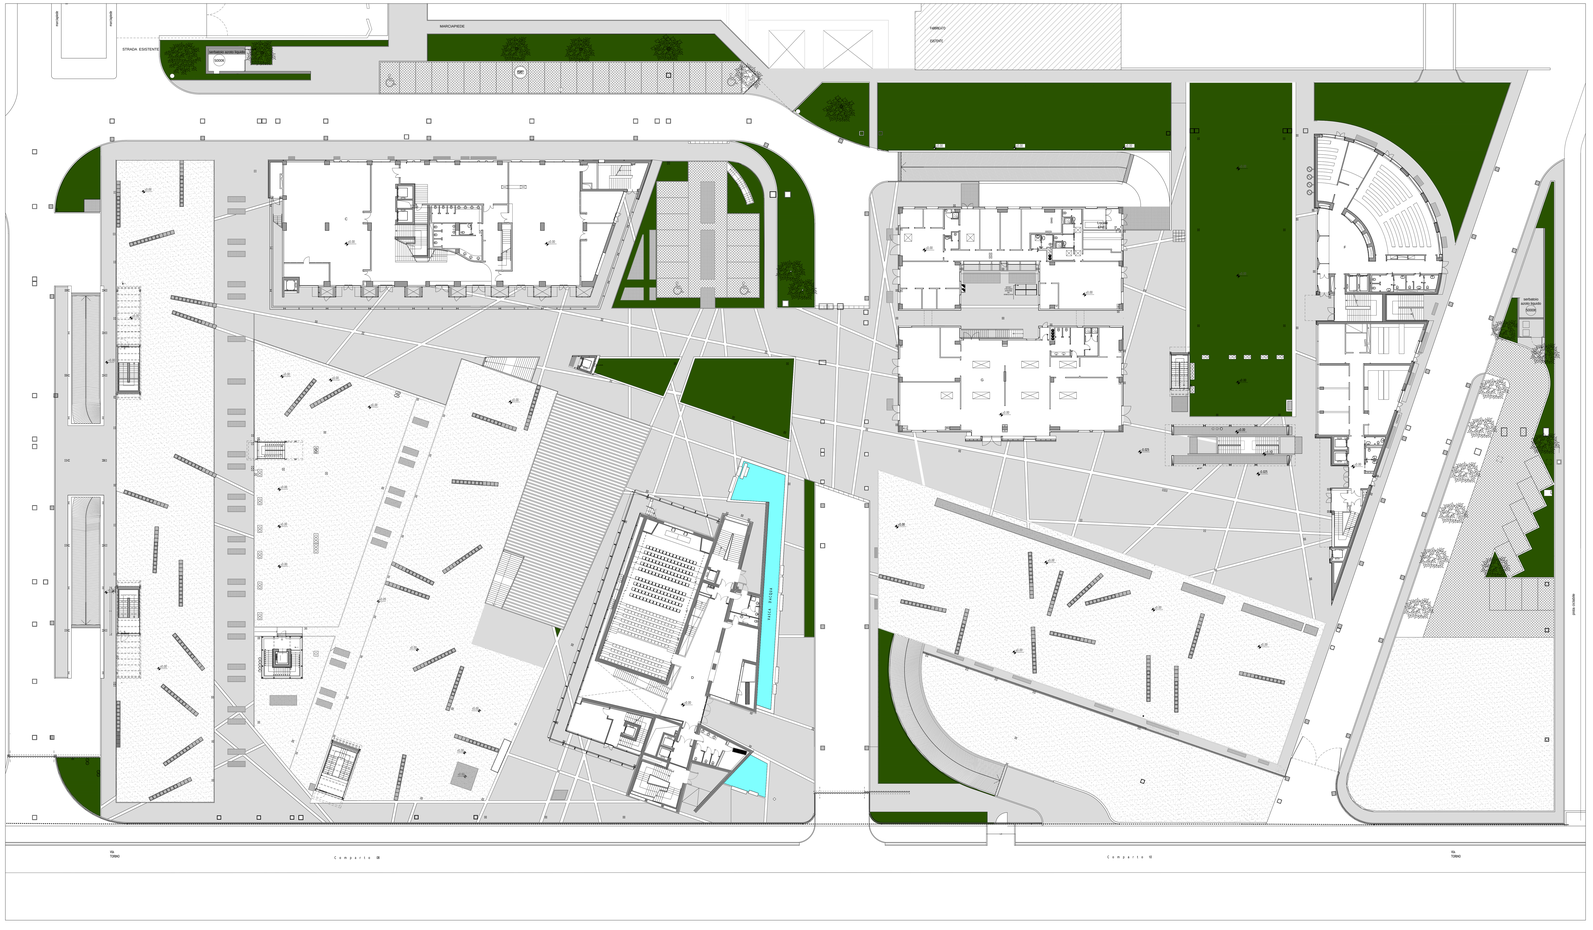

LEGENDA

- pavimento in grès porcellanato
- verde d'arredo
- verde
- pavimentazione pietra o quarzo - A.22
- graniglia in acciaio
- verde macchiato
- pavimentazione in cls armato filerovibrazato "effetto scaglie"
- aiuole alberate
- CAPRIATA alberature, fiori pendulpiatione, Garrica vitier
- verde area urbanizzata
- recinzione

NOTA BENE:
Le pavimentazioni delle pertenenzepoze si riferiscono ai soli pacchetti di finitura e di sopra della parte strutturale

UNIVERSITA' CA' FOSCARI DI VENEZIA
Divisione Servizi Tecnici

FACOLTA' DI SCIENZE MATEMATICHE FISICHE E NATURALI
NUOVA SEDE DI VIA TORINO VENEZIA - MESTRE
REALIZZAZIONE DEL COMPLESSO EDILIZIO DELLA FACOLTA' DI SCIENZE MATEMATICHE FISICHE E NATURALI NUOVA SEDE DI VIA TORINO

Raggruppamento

Capogruppo Mandatario: DEC Società per Azioni

Mandanti: bortolis S.r.l. SIEMENS S.p.A. MAFRA GESTIONI S.r.l. SICOP S.r.l.

ASSOCIAZIONE TEMPORANEA PROFESSIONISTI

arch. Giovanni Capuoglio
ing. Renato Vitaliani

APAP Engineering S.r.l.
Intertecnica S.p.A.

Studio di ingegneria ing. *Flavio Zuanier e Associati S.r.l.* (Capogruppo)

AS BUILT

Disegno: PLANIMETRIA GENERALE
SISTEMAZIONI ESTERNE

Tavola: AR 0 001 002 - AB -

Data: 15 Marzo 2006

Scala: 1:200

Revisione	Data	Descrizione	Revisione	Data	Descrizione
1	05/05/2007		4	06/10/2014	
2	11/06/2008				
3	27/06/2008				